

GEMEINDE TODENMANN

REGIERUNGSBEZIRK HANNOVER

LANDKREIS GRAFSCHAFT SCHAUMBURG

MAßSTAB 1 : 1000

FLUR 1

BEBAUUNGSPLAN NR. 3



„TIEFER SIEK“



1. ÄNDERUNG

9. AUGUST 1967

Gemarkung Rinteln
Flur 28

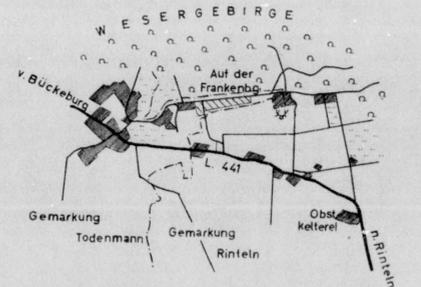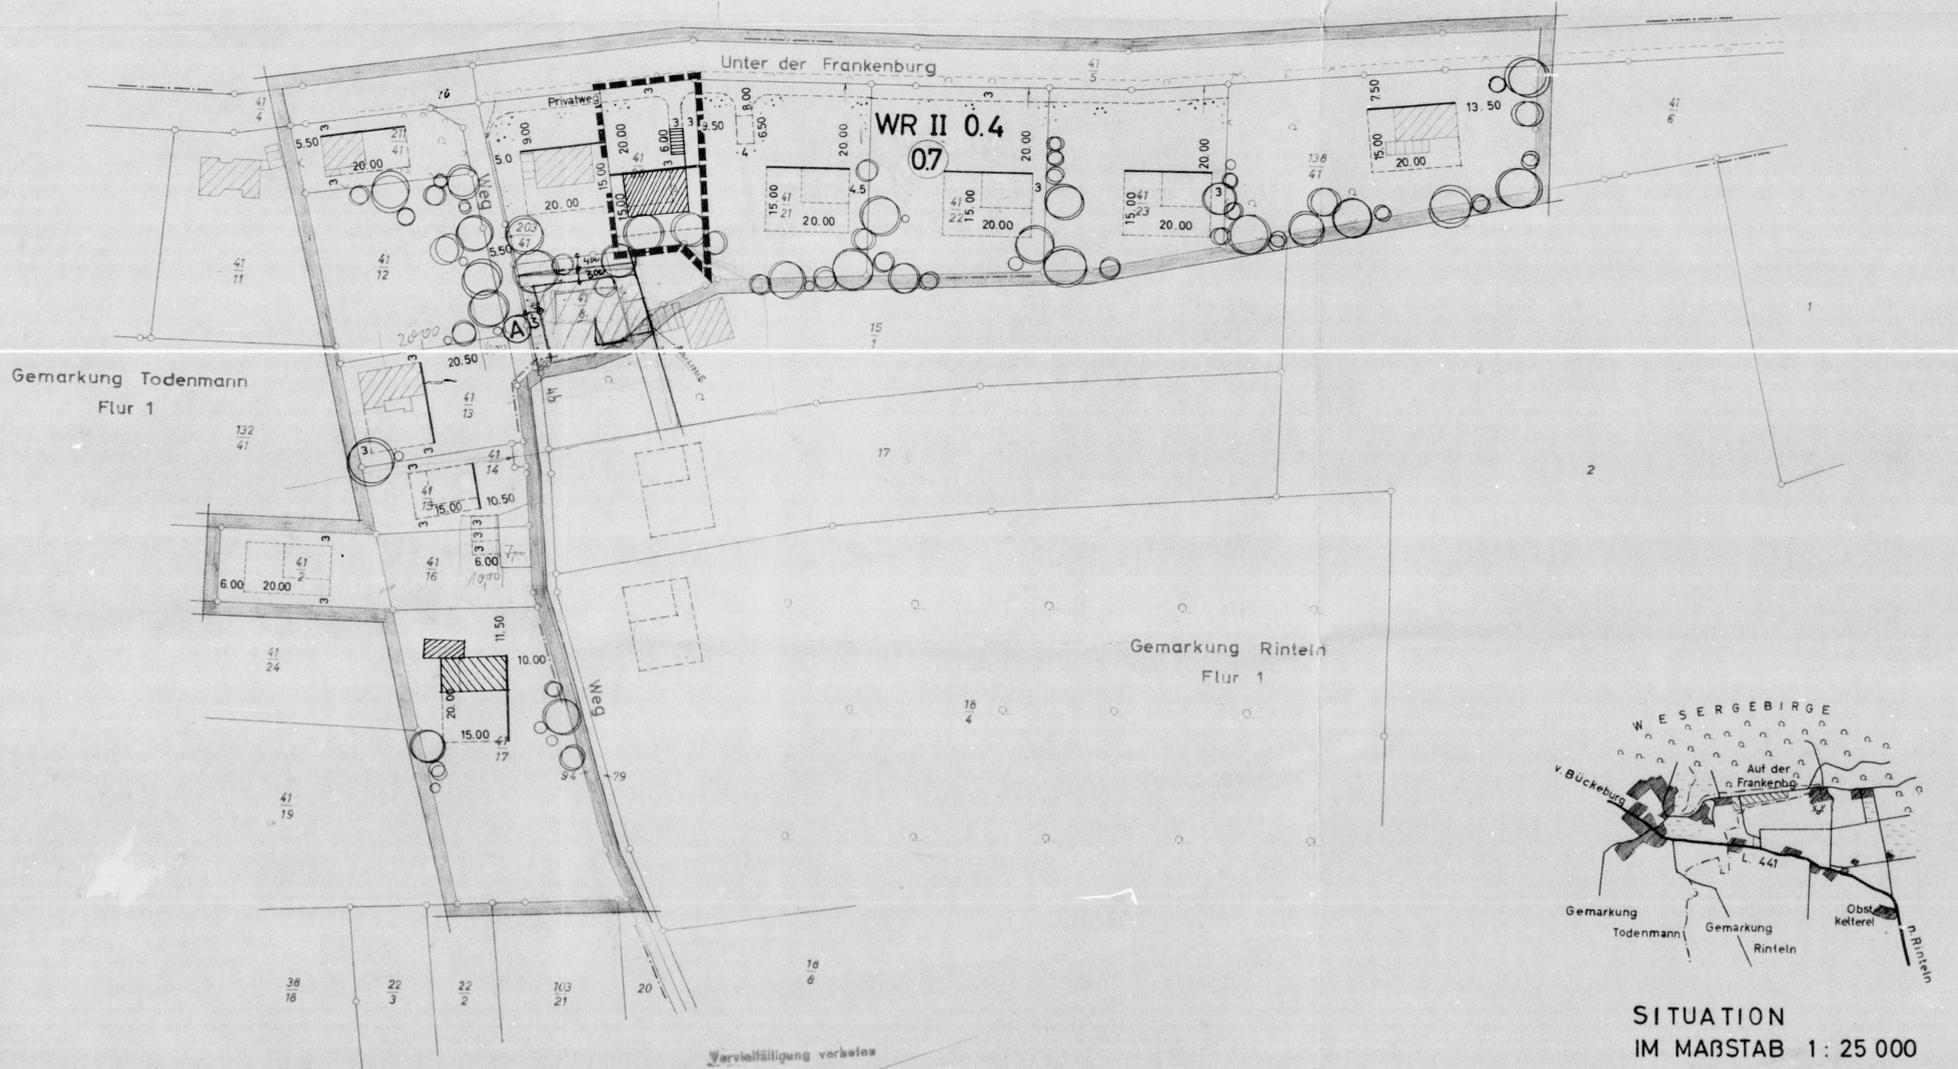

SITUATION
IM MAßSTAB 1 : 25 000

Z E I C H E N E R K L Ä R U N G

- vorhanden**
- Gebäude
 - Straßenfläche
 - Gemeindegrenze
 - Grundstücksgrenzen

- unverbindliche Anregungen**
- vorgeschl. Stellung der Baukörper
 - vorgeschl. Bepflanzung


- geplant, d.h. durch den Bebauungsplan verbindlich festgesetzt.**
- Grenze des Geltungsbereiches
 - Straßenbegrenzungslinie
 - Baulinie
 - Baugrenze
 - bebaubare Fläche
 - nicht überbaubare Fläche

- WR II 0.4 0.7**
- reines Wohngebiet
 - Zahl der Vollgeschosse (Höchstgrenze)
 - Grundflächenzahl
 - Geschäftflächenzahl
 - Garagen

DIE RICHTIGKEIT DER PLANUNGSUNTERLAGE
IN VERMESSUNGSTECHNISCHER HINSICHT
WIRD BESCHEINIGT.

KATASTERAMT

RINTELN, AM 8. April 1964

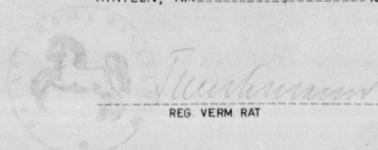

BEARBEITET
RINTELN, AM 13 NOVEMBER 1962

ARCHITEKT BDA HANS BUNDTZEN
ORTSPLANER
RINTELN/WESER

Hans Bundtzen

BESCHLOSSEN
GEM. § 10 DES BUNDESBAUGESETZES
VOM 23.6.1960
VOM RAT DER GEMEINDE ~~am~~ 25.8.67
IN DER SITZUNG AM ~~am~~ 1967
TODENMANN, AM ~~am~~ 1967

ger. Hof *ger. Dunde*
Gemeindedirektor Beigeordneter

HAT AUSGELEGEN
GEM. § 2(6) DES BUNDESBAUGESETZES
VOM 23.6.1960
IN DER ZEIT VOM 27. Aug. 1967
BIS 2. Okt. 1967
TODENMANN, AM 3. Okt. 1967

ger. Hof
Gemeindedirektor

GENEHMIGT
GEM. § 11 DES BUNDESBAUGESETZES
VOM 23.6.1960
HANNOVER, AM 16.1.1967
DER REGIERUNGSPRÄSIDENT
NR. 1406 I / 67
IM AUFTRAGE

i.H. ger. Reinhold
Oberbaurat

BEKANNTGEMACHT
GEM. § 12 DES BUNDESBAUGESETZES
VOM 23.6.1960
AM 30.10.1967

ger. Hof
Gemeindedirektor

Vervielfältigung verboten